


[参考図]

官民境界測量図

縮尺 1:250

申請地番：戸田市上戸田1丁目18番1

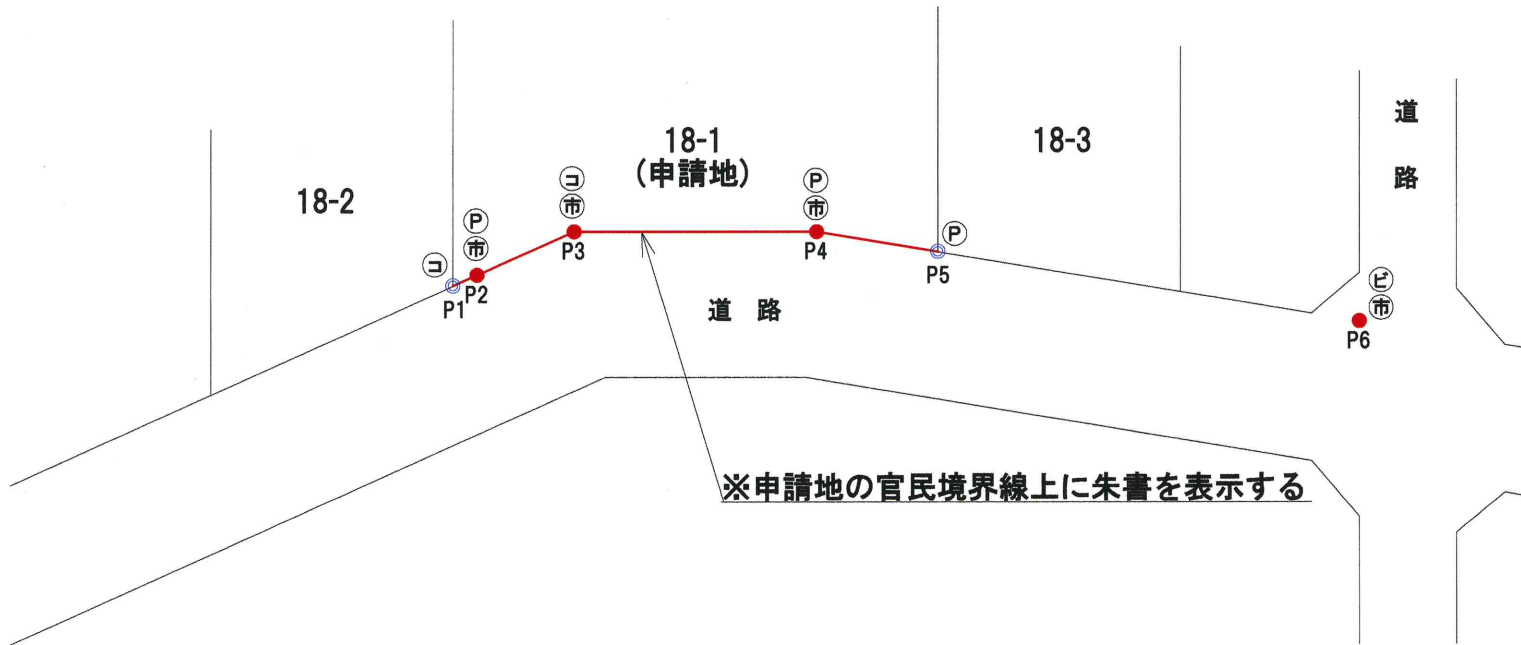


※申請地の官民境界線上に朱書を表示する


[参考図]

官民境界測量図

縮尺 1:250

申請地番：戸田市上戸田1丁目18番1

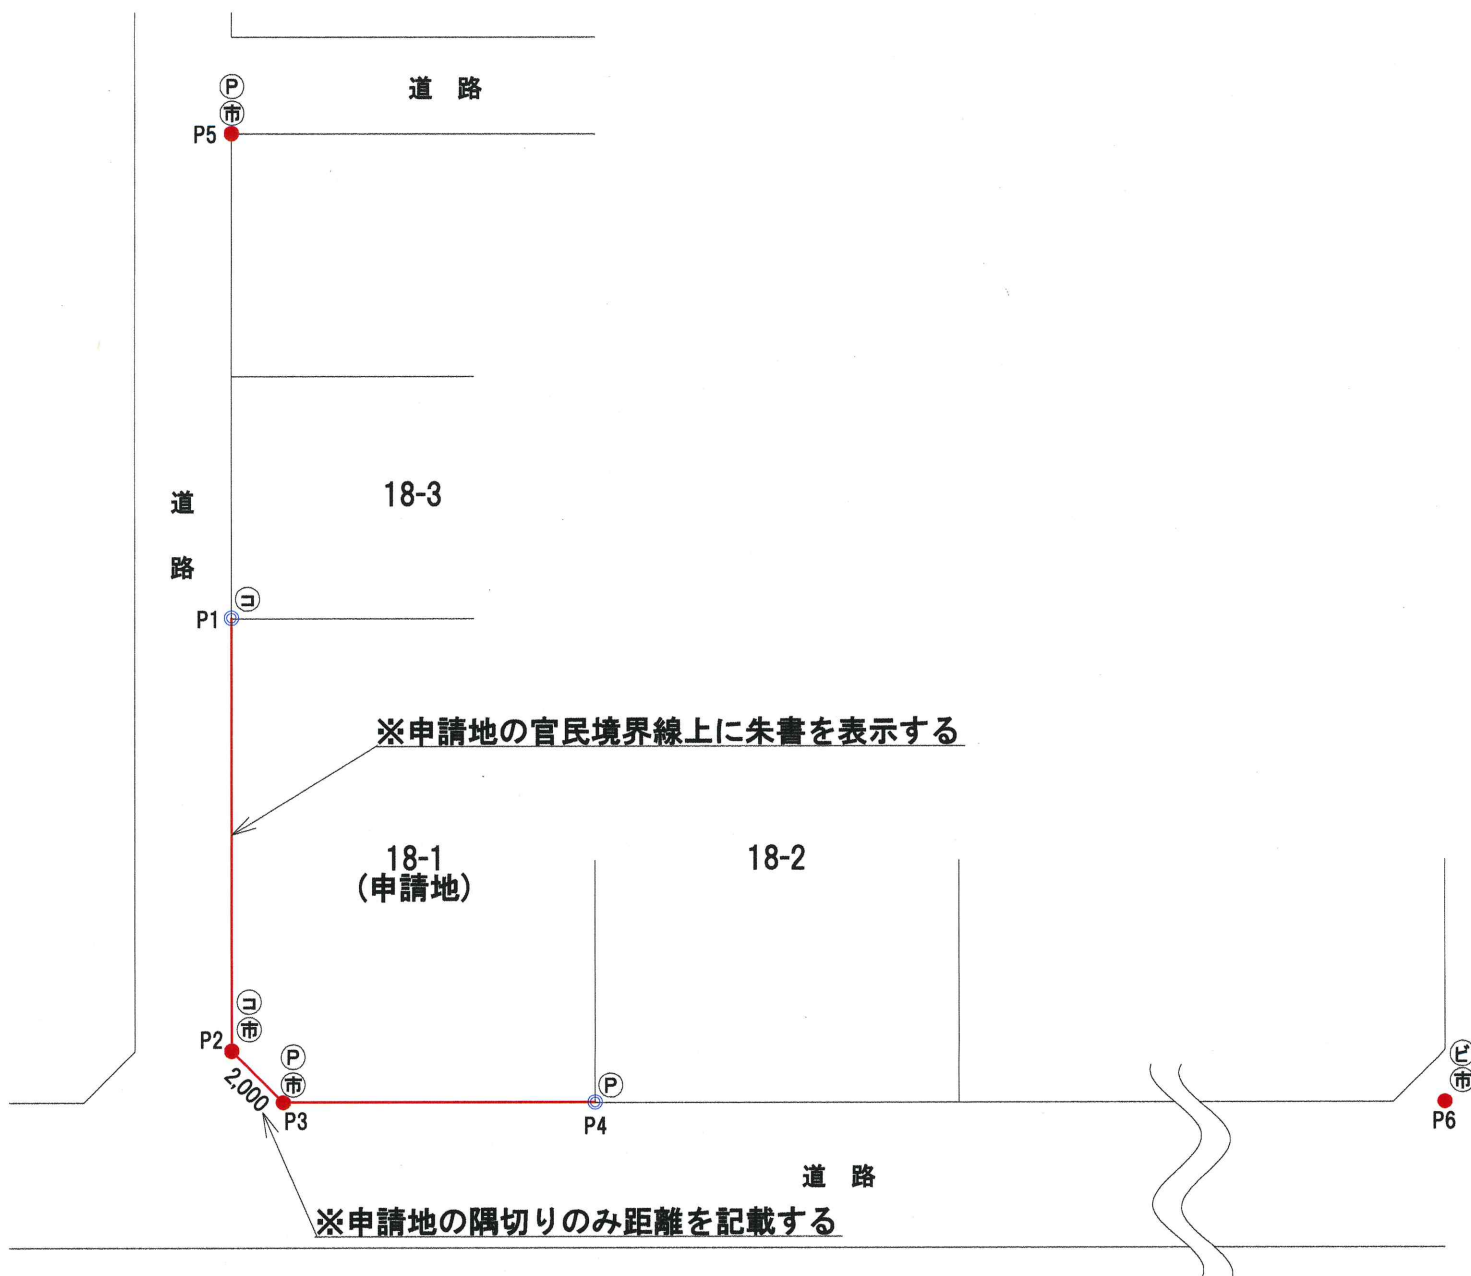


